

BIURO USŁUG GEODEZYJNYCH

"MAPA" s.c. Inwentaryzacja powykonawcza : co

K. Mucha, J. Klimsza, R. Dorożyński

31-579 Kraków, ul. Narciarska 2G/20

tel/fax 012/648-69-66

skala: 1:500

KERG: 3481/541/2003

Nr. zlec.: 65/2003

Obiekt: ul Balicka 12 os.Widok

Wojew.: małopolskie

Miasto: Kraków

Jen. ew.: Krowodrza

Obręb: 6 dz. ew.: 137/21

Pomiar wniesiono na mapę zas.: 920 C-4

URZĄD MIASTA KRAKOWA

Oddział Dokumentacji Geodezyjnej i Kartograficznej

31-526 Kraków, ul. Grunwaldzka 8








Prace geodezyjne w zleceniu
BIURO USŁUG GEODEZYJNYCH
"MAPA" s.c.
31-579 Kraków, ul. Narciarska 2G/20
L.p. Książki Robót *65/03*
Kraków, dnia *24.02.2003*


inż. Krzysztof Mucha

Realizacja obiektu:

12c Balicka 12

jest zgodna - niezgodna
z proj. uzgodnionym w Z.U.D.P.
Kraków dnia 24.08.2003 r.

Tadeusz Frankowski
Geodeta uprawniony
Nr upr. 17340

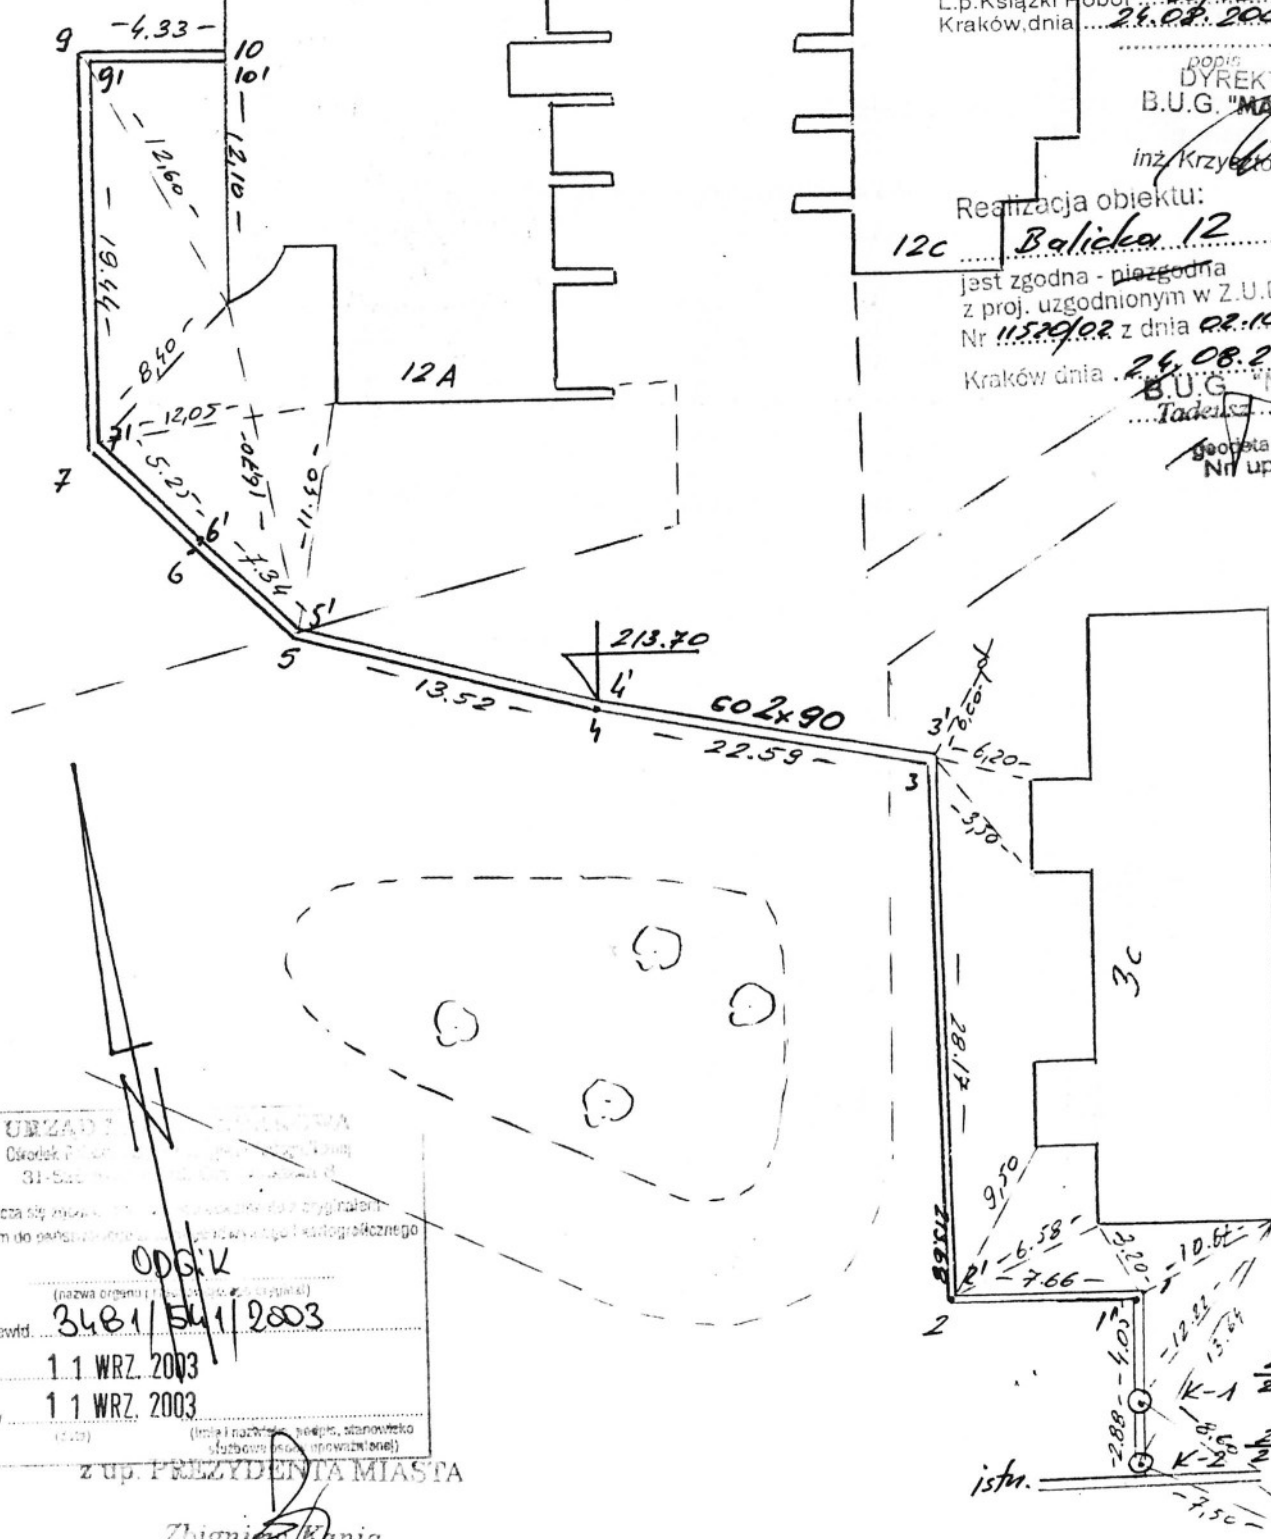

UMZAD


ODG:K

(nazwa organu i adres, do którego przesyła się dokument)

3481/541/2003

pod nr ewid. 3481/54

w dniu 1.1 WRZ 2003

11 WRZ. 2003

(imię i nazwisko, podpis, stanowisko)

Z UP. PREZYDENTA MIASTA

Zbigniew Kania
Inspektor

invest. group
co

Objekt ul. Balińska os. Widok

Data

Imię i Nazwisko wyk.

Woj.: Małopolskie

Pow.:
Gm.:

Opolskie
Kraków

Port.

08.03

Jed. ewid.:


Spraw.

geodeta upr. 17043

Szkic nr

Sekcija nr 920 C-4

BIURO USŁUG GEODEZYJNYCH
"MAPA" s.c.
K. Mucha, J. Klimsza, R. Dorożyński

31-579 Kraków, ul. Narciarska 2G/20

tel./fax 012/648-69-66

Data: 29-08-2003


Obiekt C:\WinKalk\balicka-co []

Strefa układu 65: 1




WYKAZ WSPÓŁRZĘDNYCH PUNKTÓW

Nr	X	Y
k-1	-34145,32	297166,38
k-2	-34142,56	297167,20
1	-34149,09	297164,90
1'	-34149,27	297164,53
2	-34152,18	297171,90
2'	-34152,34	297171,51
3	-34178,19	297161,06
3'	-34178,35	297160,65
4	-34186,88	297181,89
4'	-34187,16	297181,91
5	-34192,02	297194,41
5'	-34192,26	297194,21
6	-34198,29	297198,43
6'	-34198,43	297198,19
7	-34202,75	297201,21
7'	-34202,81	297200,89
9	-34221,87	297197,71
9'	-34221,52	297197,47
10	-34221,13	297193,45
10'	-34220,83	297193,50
11	-34142,57	297167,36
11'	-34142,22	297167,17
698	-34189,35	297175,27
712	-34168,05	297206,85

K-1

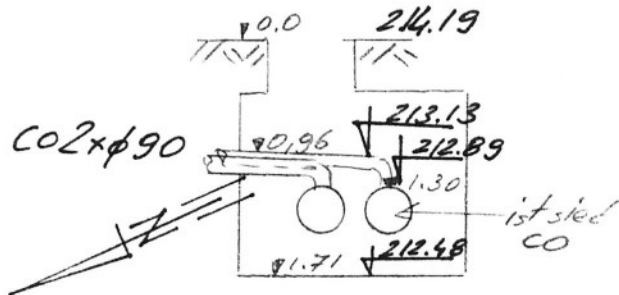

K-2 (S-1)

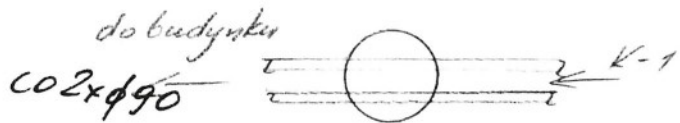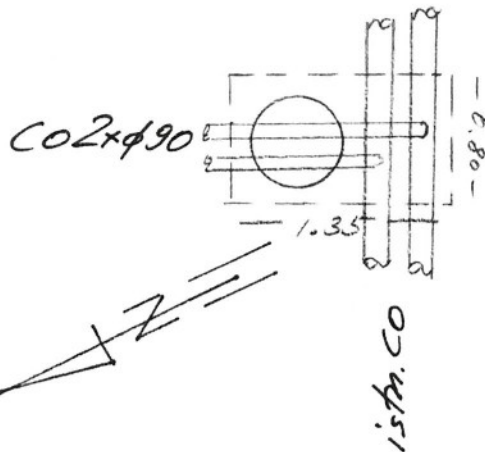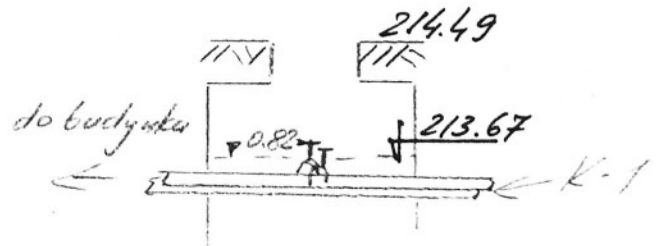

Prace geodezyjne wykonało
BIURO USŁUG GEODEZYJNYCH
"MAPA" s.c.
31-579 Kraków, ul. Narciarska 2G/20
L.p. Książki Robót
Kraków dnia 24.08.2003

.....
papis
DYREKTOR
B.U.G. "MAPA" s.c.

inż. Krzysztof Mucha

Realizacja całości:

Balicka 12

jest zgodna - nie zgodna
z proj. uzgodnionym w Z.U.D.P.
Nr 11520/02 z dnia 02.10.2002
Kraków dnia 24.08.2003

.....
.....
.....
.....

Obiekt <u>ul. Balicka os. Widok</u>				inwet. pomysł. <u>CO</u> Rodzaj pracy	
	Data	Imię i Nazwisko wyk.	Woj.: Małopolskie Pow.: Gm.: <u>Kraków</u>	BIURO USŁUG GEODEZYJNYCH "MAPA" s.c. K. Mucha, J. Klimasz, R. Dorosz 31-579 Kraków, ul. Narciarska 2G/20 tel. fax 0 12 644 60 00	
Pom.	<u>08.03</u>	<u>JK</u>	Jed. ewid.: <u>Krowodna</u>		
Spraw.				Szkic nr <u>2</u>	Sekcja nr <u>920C-4</u>